
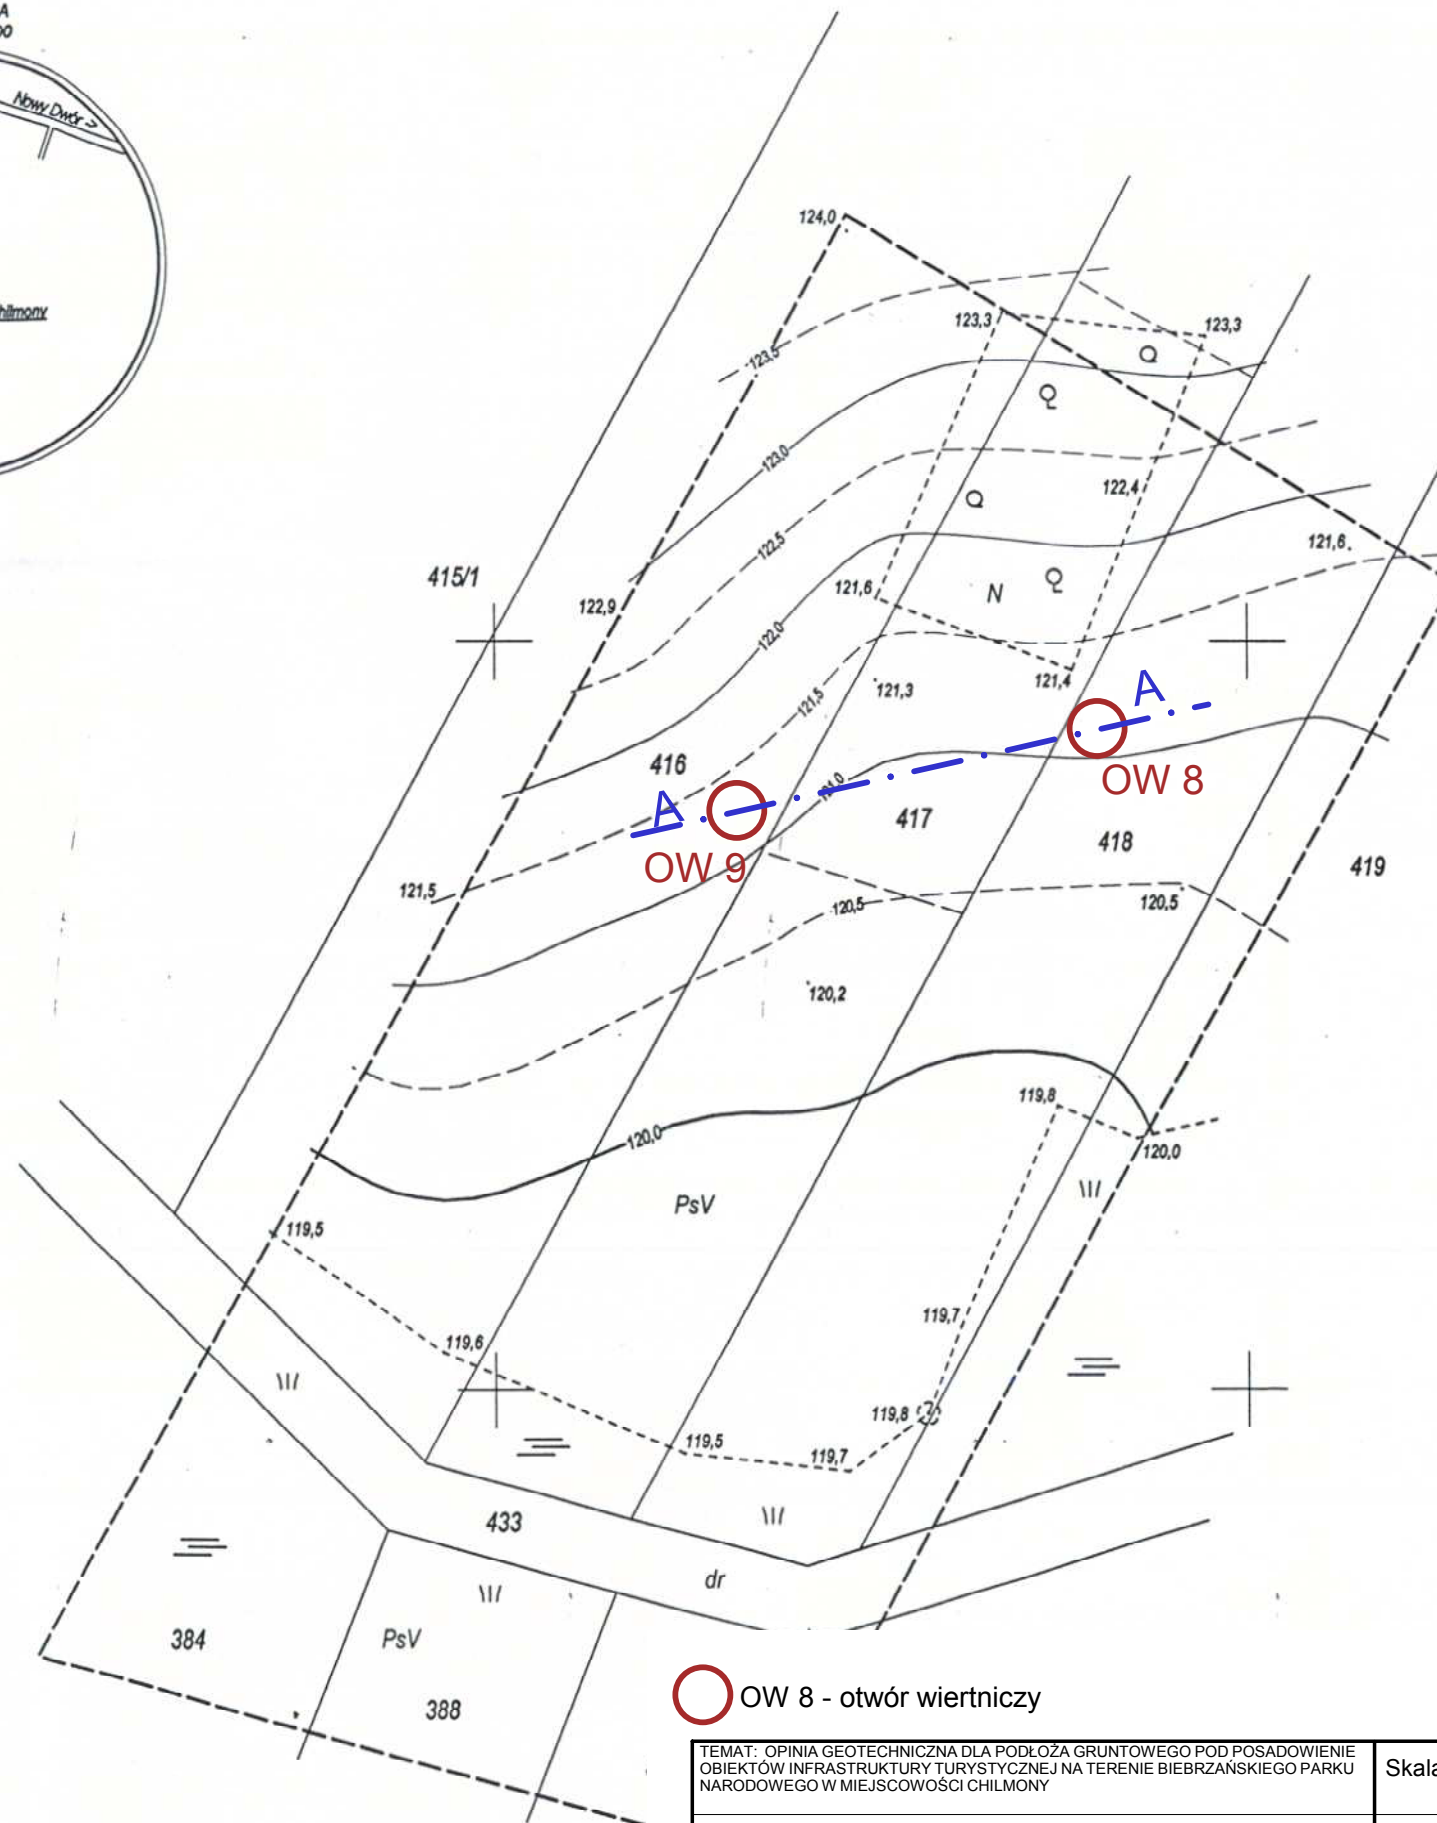


MAPA DO CELÓW PROJEKTOWYCH			
data opracowania mapy	10.01.2014	arkusz mapy zasadniczej	225.444.124
Oznaczenie kancelaryjne zgłoszonej pracy geodezyjnej (KERG)			
Nr Rob. Wyk.	127/2013	KERG:	2011062-53/2013
Miejscowość		Chilmony	
Jednostka ewidencyjna	identyfikator	201106_2	
	nazwa	Nowy Dwór	
Obręb ewidencyjny	identyfikator	0003	
	nazwa	Chilmony	
SKALA MAPY		1:500	
Nazwa układu współrzędnych	prostokątnych płaskich	65 / 2	
	wysokościowych	Kronsztadt	
Oznaczenie granic obszaru, który był przedmiotem aktualizacji		-----	
Oznaczenie i informacje o służebnościach gruntowych mających wpływ na zagospodarowanie gruntów zlokalizowanych w granicach projektowanej inwestycji			
brak			
Oznaczenie i symbol konturu użytku gruntowego, który nie jest ujawniony w bazie danych ewidencji gruntów i budynków			
Przedsiębiorstwo Usług Geodezyjno-Kartograficznych "GEO" Andrzej Kalwajtys 16-400 SUWAŁKI, ul. Jana Pawła II 16U 2/2 Tel. (87) 566-35-24, kom. 501 019 118 NIP 844-102-72-16 PKO BP S.A. Suwałki 69 1020 1332 0000 1202 0034 1362		Geodeta Uprawniony mgr inż. Andrzej Kalwajtys Suwałki, Świad. MGPIB Nr 13147 tel. 87 566 35 24, kom. 0-501 019 118	
<p>pieczęć</p> Nazwa / Imię i nazwisko Wykonawcy data i podpis osoby reprezentującej Wykonawcę		<p>pieczęć</p> Imię i nazwisko, nr uprawnień oraz data i podpis geodety uprawnionego, który opracował mapę	
Informacja o punktach osnowy podstawowej i szczegółowej w granicach opracowania			
nr punktu			
stan znaku i rodzaj stabilizacji			

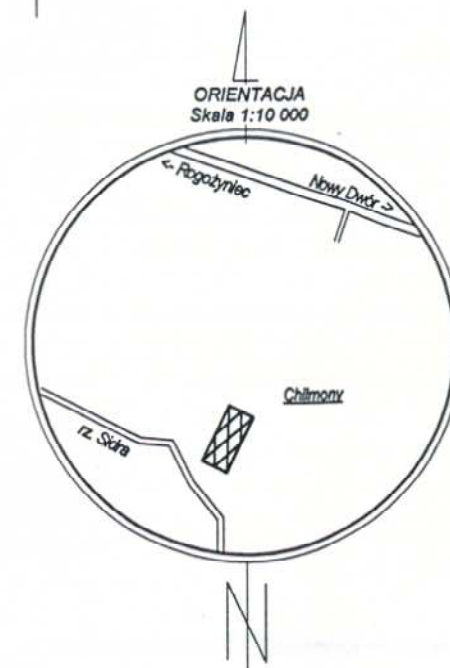

STAROSTWO POWIATOWE W SOKOŁCE
WYDZIAŁ GEODEZJI, KATASTRU I NIERUCHOMOŚCI
POWIATOWY OŚRODEK DOKUMENTACJI
GEODEZYJNEJ I KARTOGRAFICZNEJ

W obszarze oznaczonym linią -----
dokonano aktualizacji treści mapy zasadniczej.
Dokumenty z pomiaru uzupełniające przyjęto
do zasobu powiatowego w dniu 31.01.2014...
i zaewidencjonowano pod nr 2011062-53/2013

Niniejsza mapa może służyć do celów projektowych
Projektowane obiekty budowlane wymagające pozwolenia na
budowę podlegają rytyzowaniu i inwentaryzacji powykonawczej
przez jednostki uprawnione do wykonywania prac geodezyjnych
Dąbrowa Białostocka
dn. 31.01.2014 z up. Starosty

Bożena Halina Szalkowska
podinspektor
Wydział Geodezji, Katastru i Nieruchomości

OW 8 - otwór wiertniczy

TEMAT: OPINIA GEOTECHNICZNA DLA PODŁOŻA GRUNTOWEGO POD POSADOWIENIE OBIEKTÓW INFRASTRUKTURY TURYSTYCZNEJ NA TERENIE BIEBRZAŃSKIEGO PARKU NARODOWEGO W MIEJSCOWOŚCI CHILMONY						Skala 1: 500	
LOKALIZACJA WYKONANYCH BADAŃ						Egz. nr	Rys. nr 1
AKCES		Imię i nazwisko	Specjalność	Nr upr.	Data	Podpis	
Ryszard Zychowicz	Wykonał:	inż. Ryszard Zychowicz	geologia	VI-0355			
05-270 MARKI ul. I. Skorupki 19/5 tel. 602 171 038	Wykonał:						