



MAPA DO CELÓW PROJEKTOWYCH			
data opracowania mapy		09.01.2014	arkusz mapy zasadniczej 225.432.193
Oznaczenie kancelaryjne zgłoszonej pracy geodezyjnej (KERG)			
Nr Rob. Wyk.	128/2013	KERG:	2011015-123/2013
Miejscowość		Kamienna Nowa	
Jednostka ewidencyjna	identyfikator	201101_5	
	nazwa	Dąbrowa Białostocka	
Obręb ewidencyjny	identyfikator	0021	
	nazwa	Kamienna Nowa	
SKALA MAPY		1:500	
Nazwa układu	prostokątnych płaskich	65 / 2	
współrzędnych	wysokościowych	Kronsztadt	
Oznaczenie granic obszaru, który był przedmiotem aktualizacji		-----	
Oznaczenie i informacje o służebnościach gruntowych mających wpływ na zagospodarowanie gruntów zlokalizowanych w granicach projektowanej inwestycji			
brak			
Oznaczenie i symbol konturu użytku gruntowego, który nie jest ujawniony w bazie danych ewidencji gruntów i budynków			
Przedsiębiorstwo Usług Geodezyjno-Kartograficznych "GEO" Andrzej Kalwajtys 16-400 SUWALKI, ul. Jana Pawła II 16U 2/2 Tel. (87) 566-35-24, kom. 501 019 118 NIP 844-102-72-16 PKO BP S.A. Suwałki 69 1020 1332 0000 1202 0034 1362		Geodeta Uprawniony <i>mgr inż. Andrzej Kalwajtys</i> Suwałki, Świąt MGPIB Nr 13147 tel. 87 566 35 24, t. kom. 0-501 019118	
pieczęć Nazwa / Imię i nazwisko Wykonawcy data i podpis osoby reprezentującej Wykonawcę		pieczęć Imię i nazwisko, nr uprawnień oraz data i podpis geodety uprawnionego, który opracował mapę	
Informacja o punktach osnowy podstawowej i szczegółowej w granicach opracowania			
nr punktu			
stan znaku i rodzaj stabilizacji			

STAROSTWO POWIATOWE W SOKÓŁCE
 WYDZIAŁ GEODEZJI, KATASTRU I NIERUCHOMOŚCI
 POWIATOWY OŚRODEK DOKUMENTACJI
 GEODEZYJNEJ I KARTOGRAFICZNEJ

W obszarze oznaczonym linią
 dokonano aktualizacji treści mapy zasadniczej.
 Dokumenty z pomiaru uzupełniającego przyjęto
 do zasobu powiatowego w dniu 31.01.2014
 i zarejestrowano pod nr 2011015-123/2013

Niniejsza mapa może służyć do celów projektowych
 Projektowane obiekty budowlane wymagające pozwolenia na
 budowę podlegają wytyczeniu i inwentaryzacji powykonawczej
 przez jednostki uprawnione do wykonywania prac geodezyjnych.
 Dąbrowa Białostocka
 dn. 31.01.2014 *z up. Starosty*

Bożena Halina Szalkowska
 podinspektor
 Wydział Geodezji, Katastru i Nieruchomości

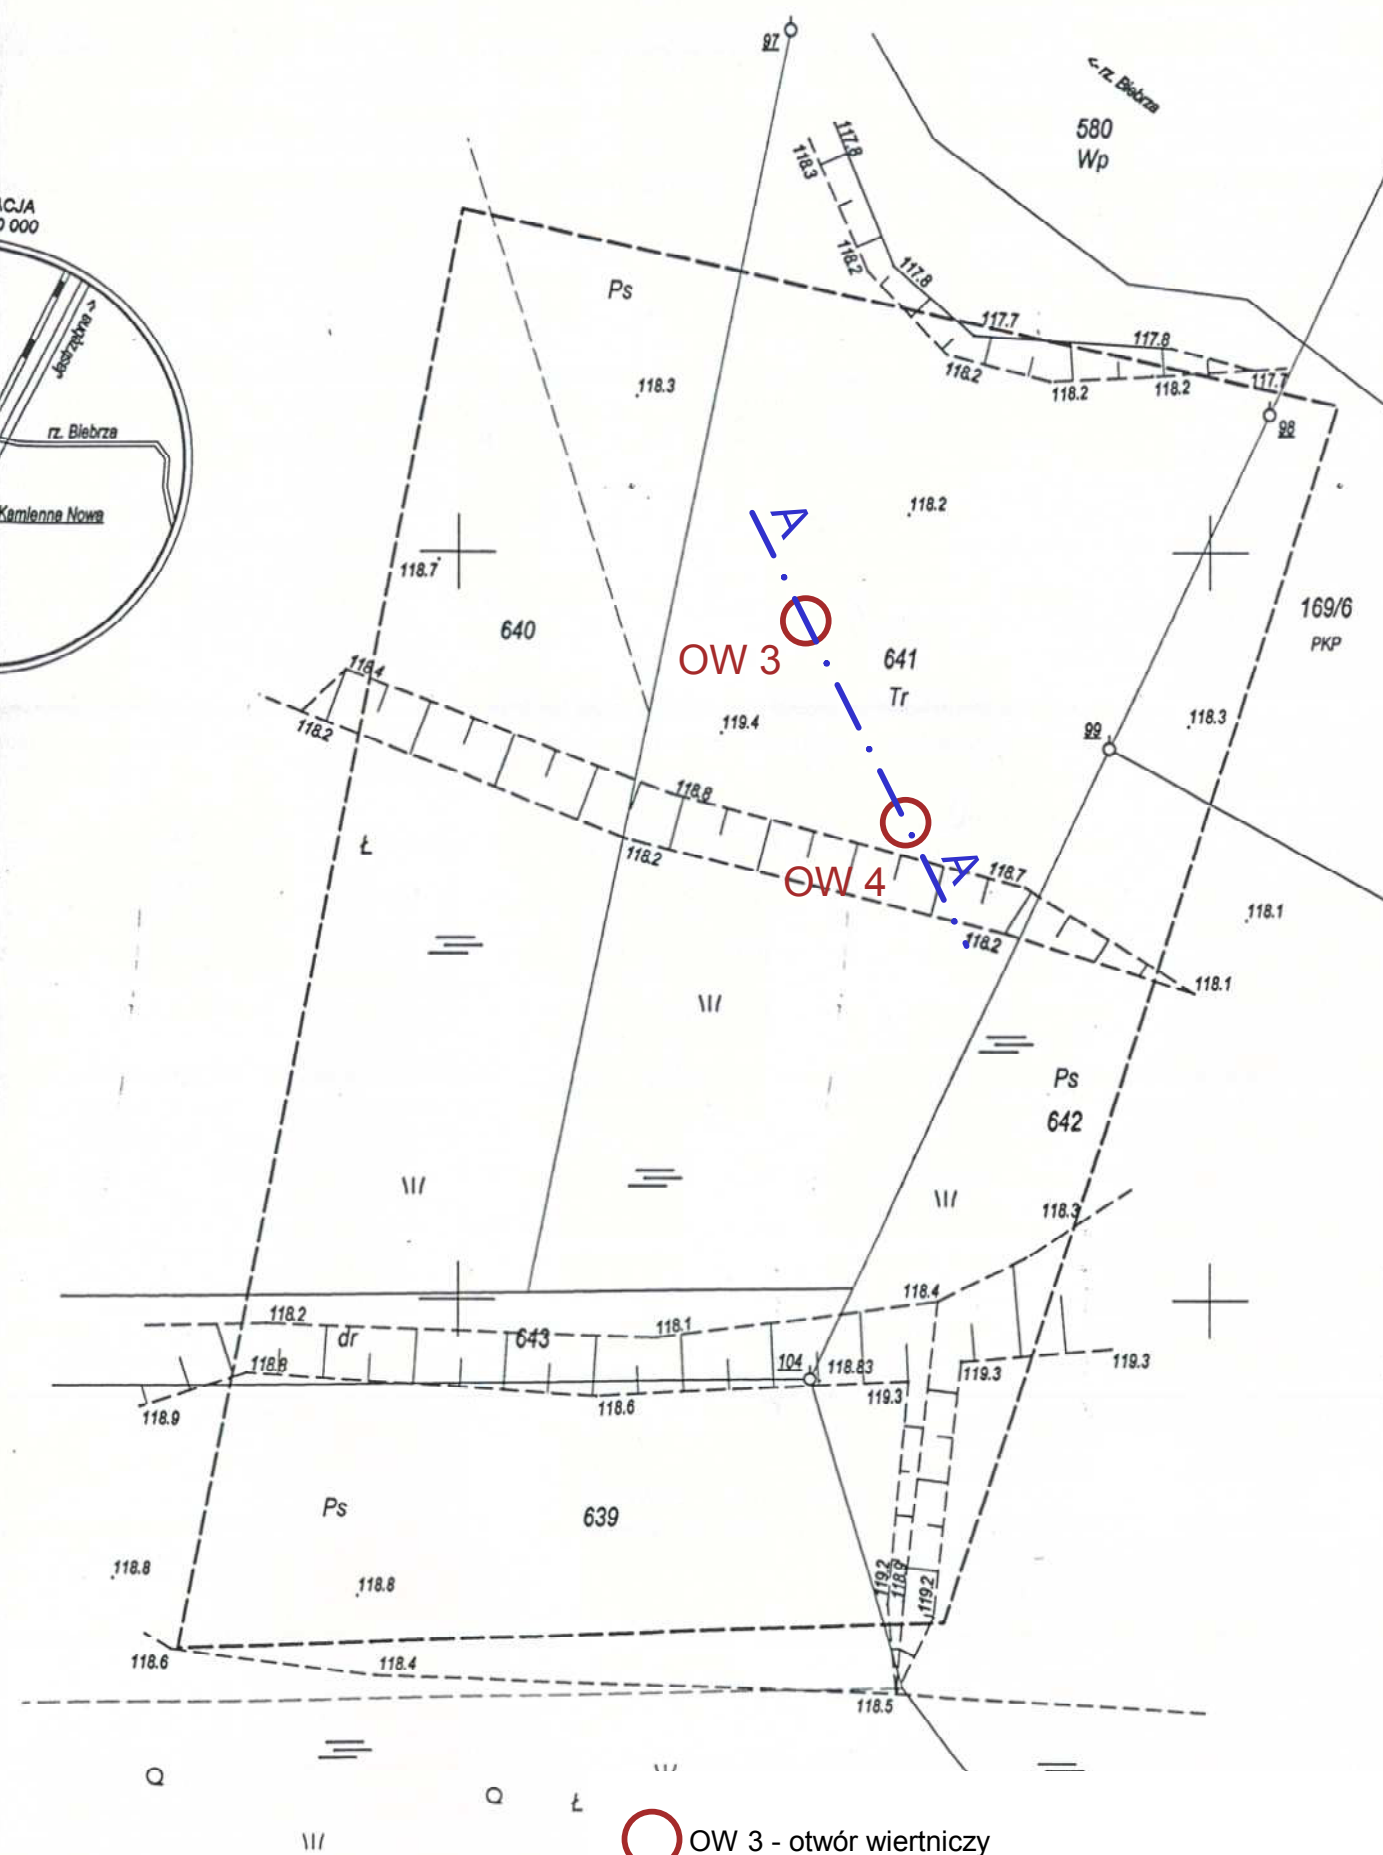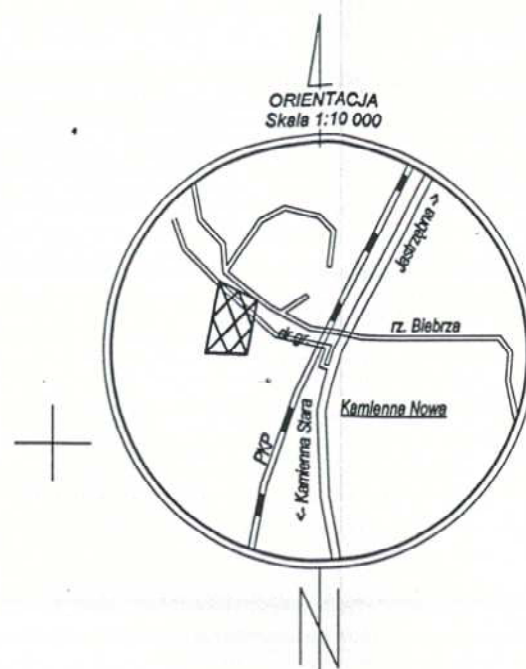

OW 3 - otwór wiertniczy

TEMAT: OPINIA GEOTECHNICZNA DLA PODŁOŻA GRUNTOWEGO POD POSADOWIENIE OBIEKTÓW INFRASTRUKTURY TURYSTYCZNEJ NA TERENIE BIEBRZAŃSKIEGO PARKU NARODOWEGO W MIEJSCOWOŚCI KAMIENNA NOWA						Skala 1: 500	
LOKALIZACJA WYKONANYCH BADAŃ						Egz. nr	Rys. nr 1
AKCES	Ryszard Zychowicz	Imię i nazwisko	Specjalność	Nr upr.	Data	Podpis	
	05-270 MARKI ul. I. Skorupki 19/5 tel. 602 171 038	Wykonął: inż. Ryszard Zychowicz	geologia	VI-0355			
		Wykonął:					